
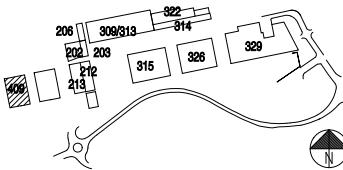


FÖRKLARINGAR

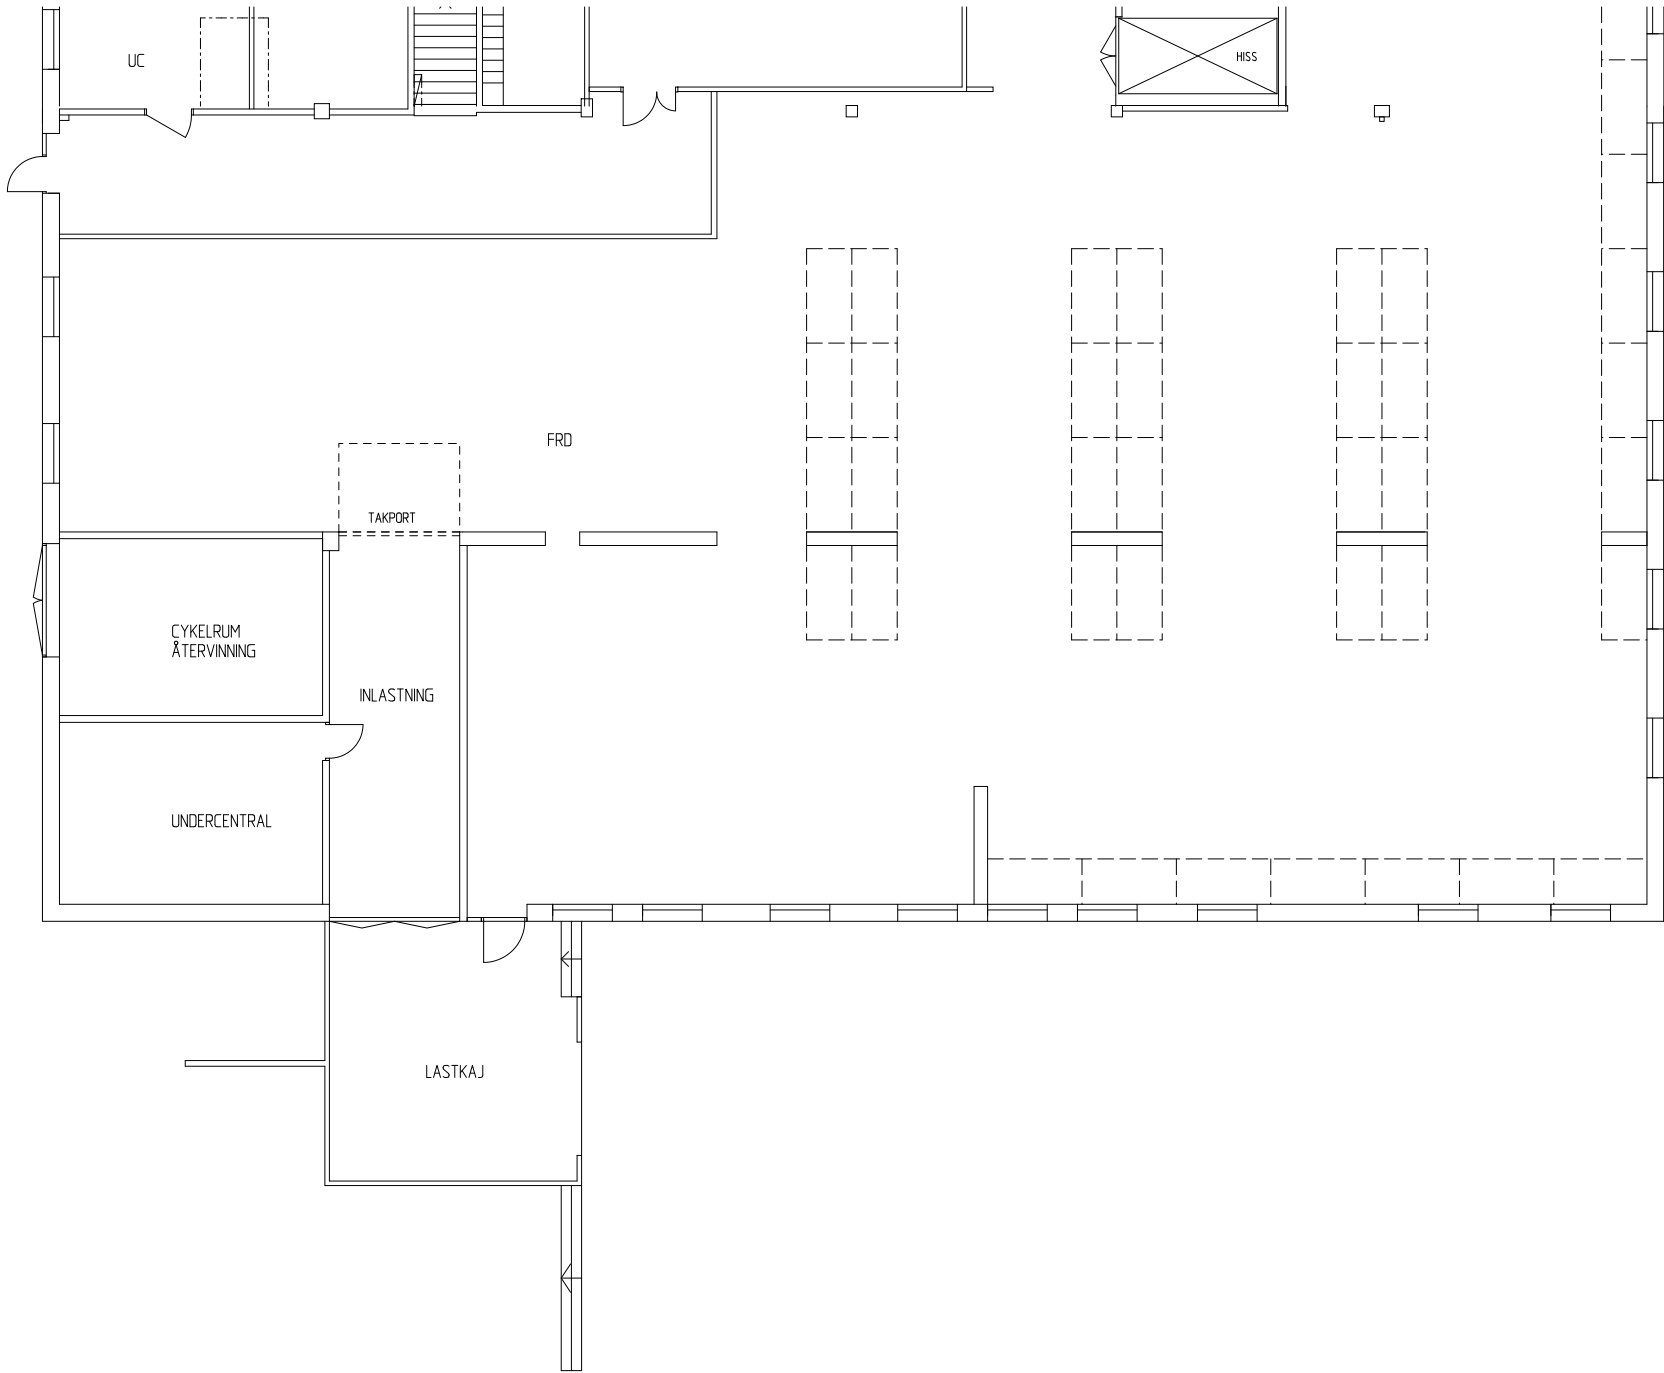

A RELATIONSHANDLING		051220	PÖ
BET	ÄNDRINGEN/ANSÖR	DATUM	BÖR
STATUS			
RELATIONSHANDLING			
			
A SCHERWILLER SVENSSON ARKITEKTKONTOR AB		TEL 08-6060 1650	
ÅSÖGATAN 119 119 24 STOCKHOLM www.ssk.se		FAX 08-6060 1670	
P		TEL	
K		FAX	
V			
E		TEL	
		FAX	
UPPDRAG NR		RETOG AV	HANDELAGGARE
ljgr-409		Pelle Öhlin	Bo Svensson
DATUM		ANSVARIG	
051220		Bo Svensson	
Sickla Hus 409			
Plan 1 Del 2			
ombyggnad			
SKALA	NUMMER	BET	
1:100 @ A1	A305:12	A	