
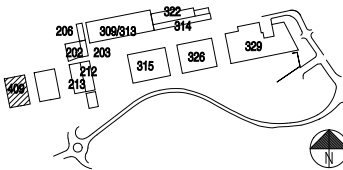
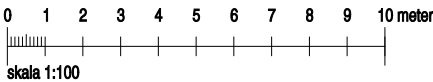


FÖRKLARINGAR

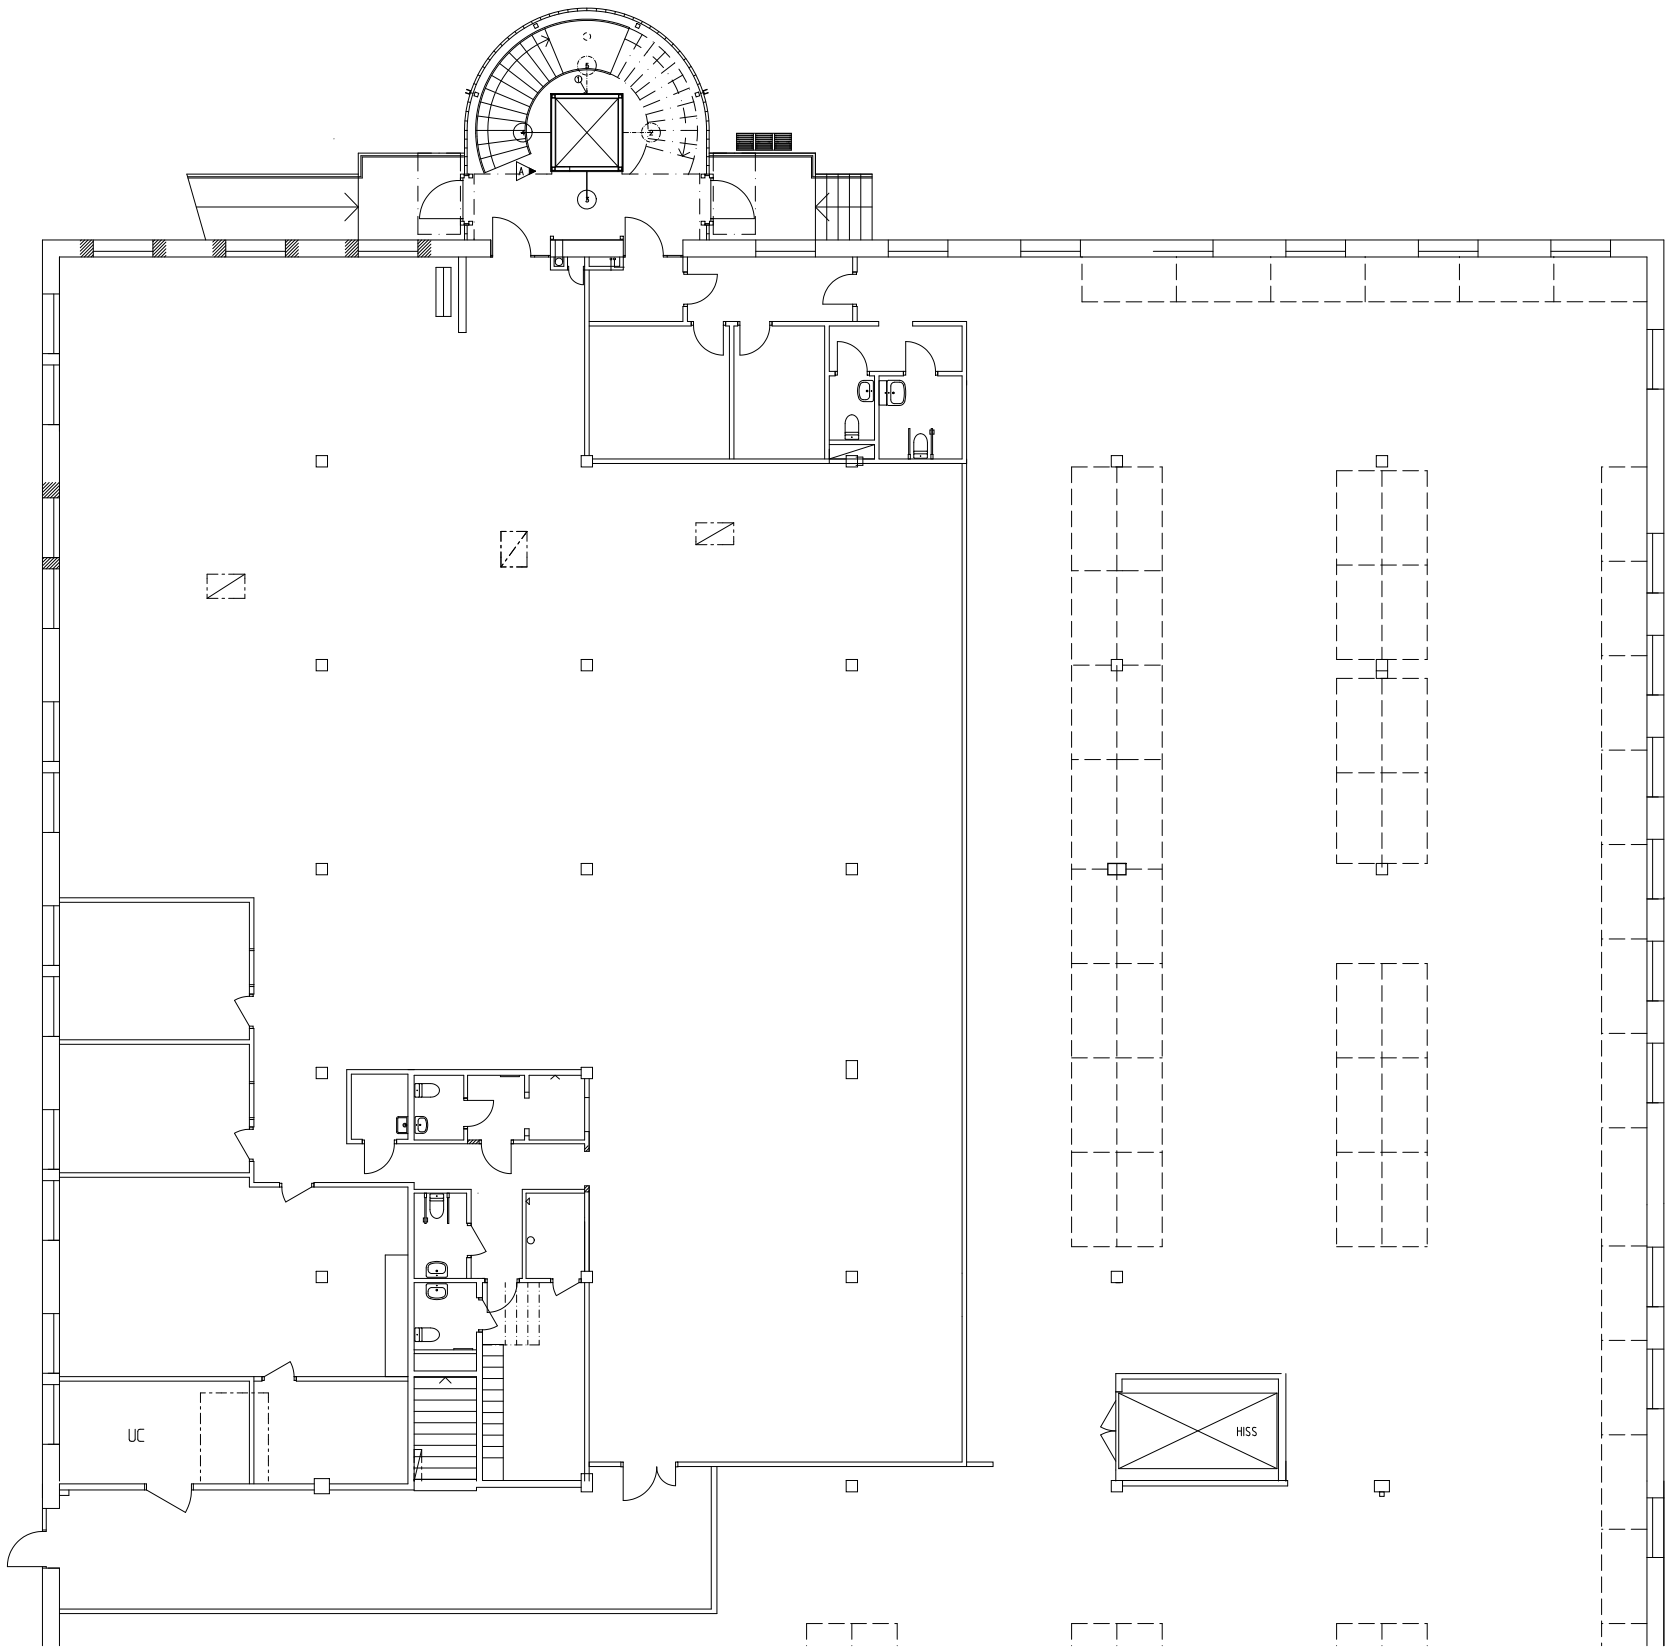

A RELATIONSHANDLING		051220	PÖ
BET	ÄNDRINGEN AVSER	DATUM	SIGN
STATUS			
RELATIONSHANDLING			
			
A P K V E	SCHWILLER SVENSSON ARKITEKTKONTOR AB		TEL 08-6960 1660
	ÅSGÅRDEN 119 119 24 STOCKHOLM www.ssk.se		FAX 08-6960 1670
			TEL
			FAX
			TEL
UPPDRAG NR		RETTAD AV	HANDELLÄGGARE
ljgr-409		Pelle Öhlin	Bo Svensson
DATUM		ANSVARIG	
051220		Bo Svensson	
Sickla Hus 409			
Plan 1 Del 1			
ombyggnad			
SKALA	NUMMER		BET
1:100 @ A1	A305:11		A