

17 B 2017-000953 - Arkon 2017-08-23

REF: A1_Stamp2.dwg 2004-09-01

MODELLFIL: LXX-XX.DWG


SCRIPTFIL: NNNNN.SCR

TECKENFÖRKLARING

BLADINDELNING, KONTUR

KONNEKTIONSLINJE

TRÄD

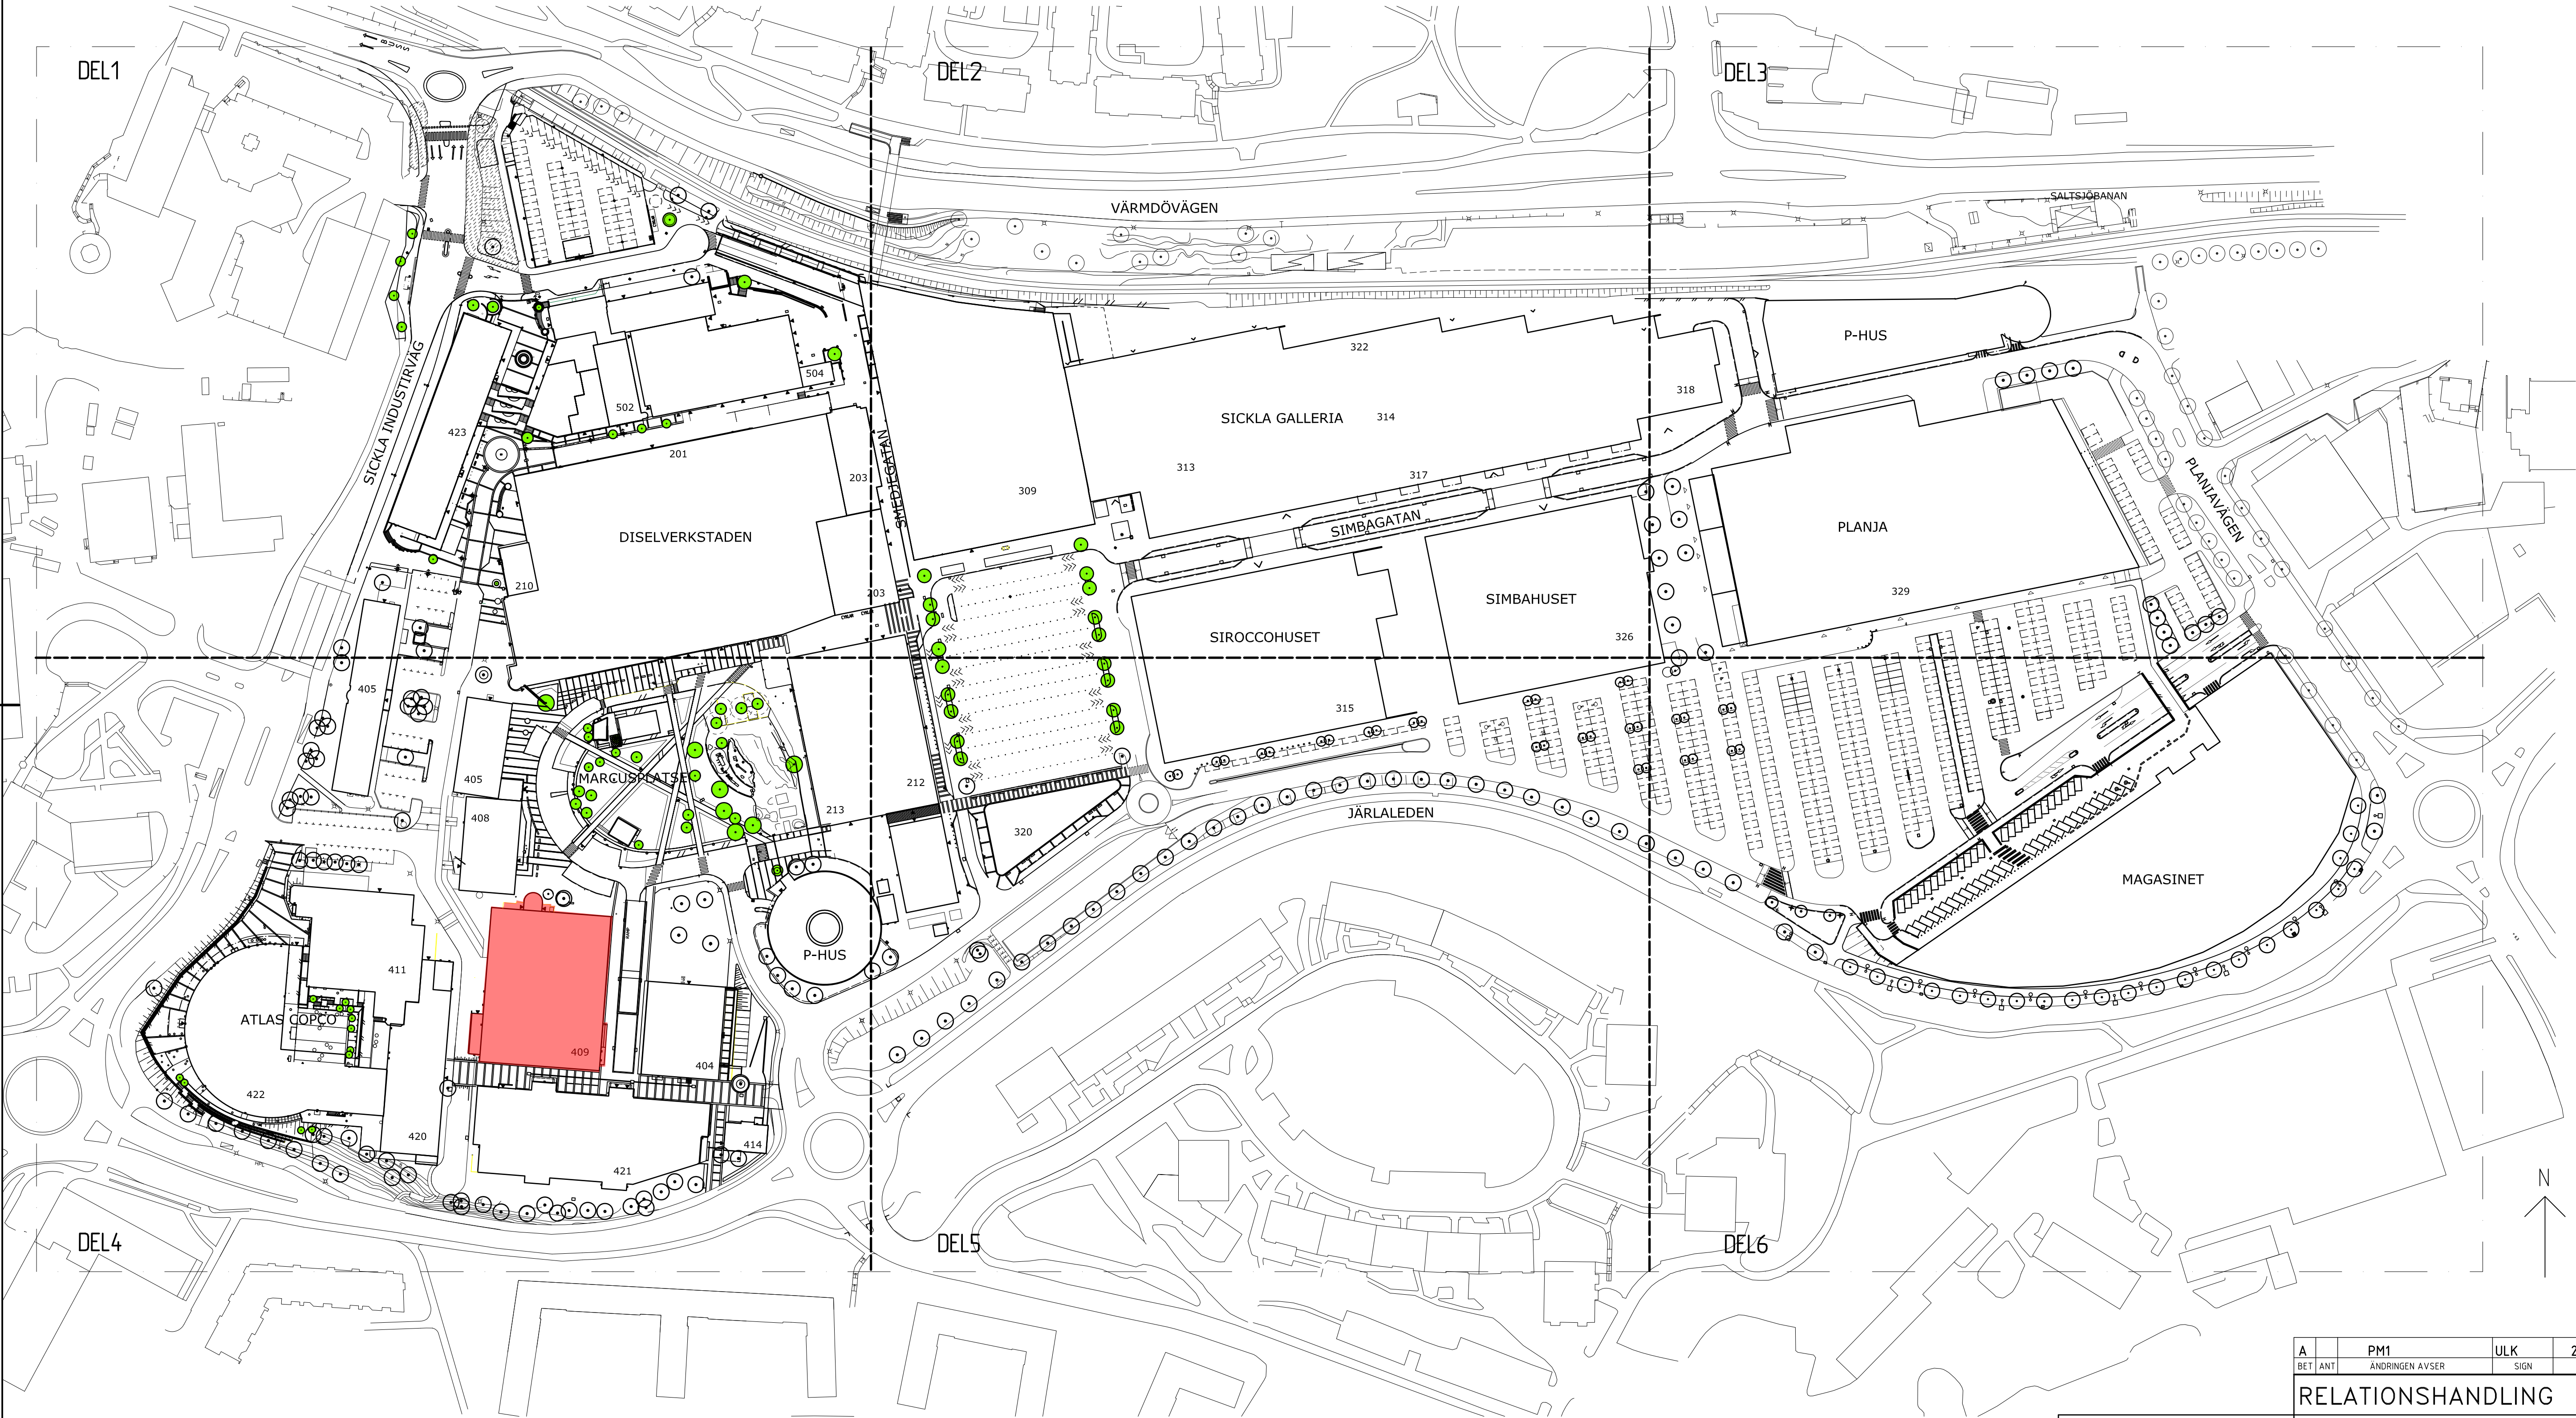

A	PM1	ULK	20151009
BET	ANT	ÄNDRINGEN AVSER	SIGN DATUM
RELATIONSHANDLING			
SICKLA LEDNINGSUNDERLAG			
<div><div><input checked="" type="checkbox"/> LA</div><div>Nyréns Arkitektkontor</div><div>Tel 08-698 43 00</div><div>Fax 08-20 29 81</div></div>			
<div><div><input type="checkbox"/> A</div><div>Nyréns Arkitektkontor</div><div>Tel 08-698 43 00</div><div>Fax 08-20 29 81</div></div>			
SICKLA			
UNDERLAG FÖR LEDNINGSRITNINGAR			
SITUATIONSPLAN			
UPPDRAG NR		RITAD AV	
53705805		U. Lilliehöök	
DATUM		HANDLAGGARE	
2015-01-23		U. Lilliehöök	
UPPDRAGSANSVARIG		SKALA (FORMAT A1)	NUMMER
T. Rosén		1:1200	L01-1-001
			I BET A